


BUDYNEK MIESZKALNY WIELORODZINNY, POZNAŃ UL. JASIELSKA 12J

INWENTARYZACJA POWYKONAWCZA LOKALU NR 7 Z TYNKIEM
SKALA 1:150

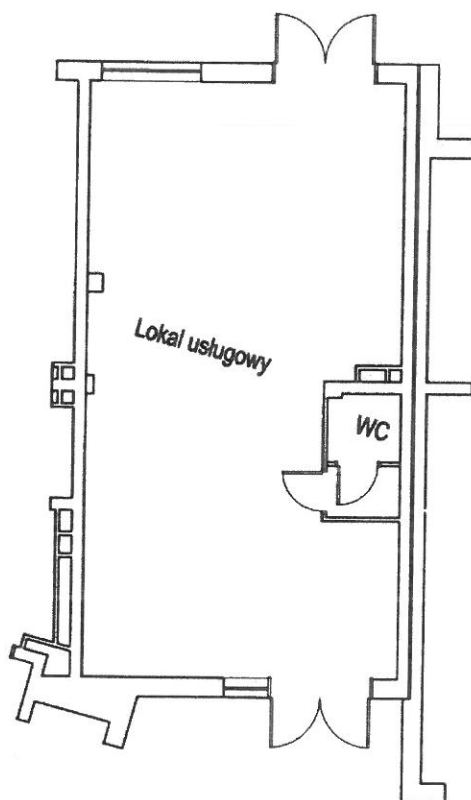

Powierzchnie lokali pomierzono zgodnie z Polską Normą PN-ISO 9836

P.B. "Ekonbud-Fadom" Sp.j.
ul. Bohaterów Westerplatte 11
65-034 Zielona Góra

nazwa pomieszczenia		powierzchnia [m ²]
Parter	Lokal usługowy	71.32
	WC	3.52
RAZEM:		74.84m ²

7
74.84m²